

Agenzia del Territorio
CATASTO FABBRICATI
Ufficio Provinciale di
Siena

Dichiarazione protocollo n. 13214 del 12 FEB. 2007
Planimetria di u.i.u. in Comune di Siena
Via Federico Tozzi

civ. 7

Identificativi Catastali:

Sezione:
Foglio: 131
Particella: 27
Subalterno: 14


Compilata da:
Muzzi Roberto

Iscritto all'albo:
Geometra Dipendente Pubblico


Prov.

N.

Scheda n. 1 Scala 1:200

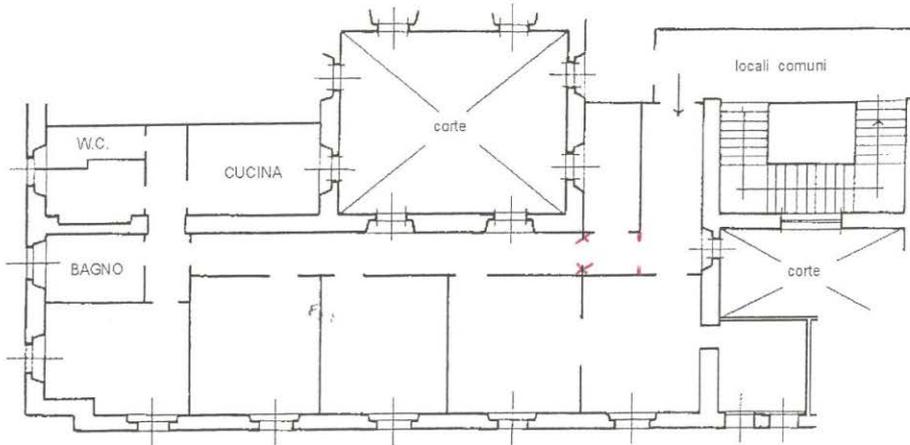

PIANO 3
h = ~~3,70~~ 3,50

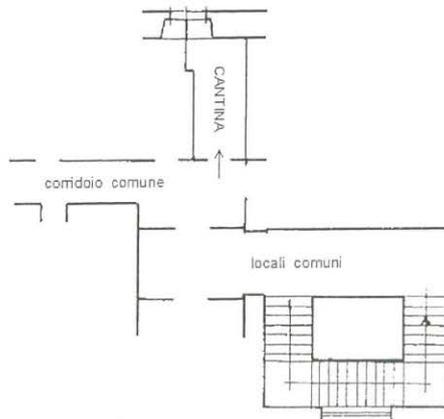

PIANO S2
h = ~~3,50~~ 3,30

ORIENTAMENTO

